



TORRE 22 AD.3 H = 19 m

S/ESCALA

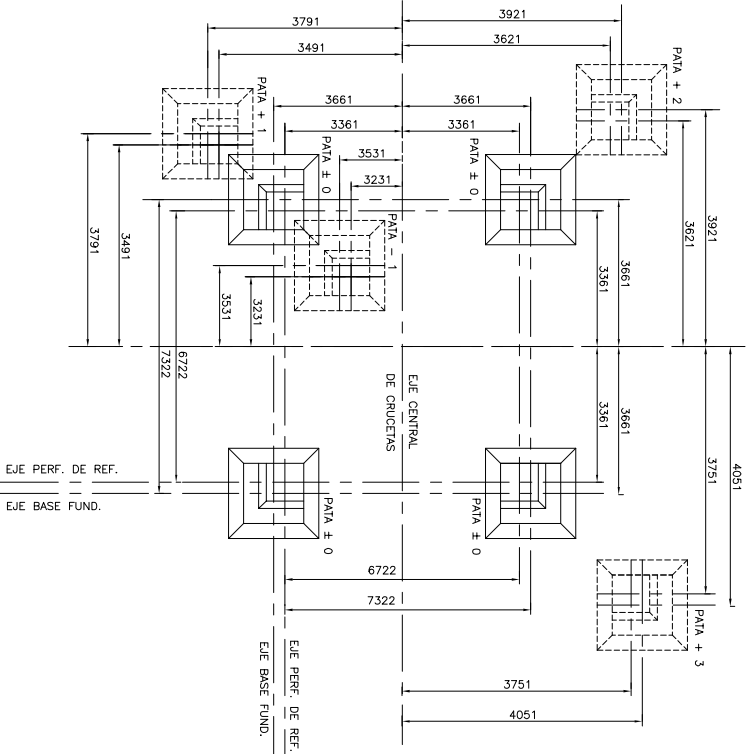

TORRE 22 AD.3 H = 25 m


S/ESCALA

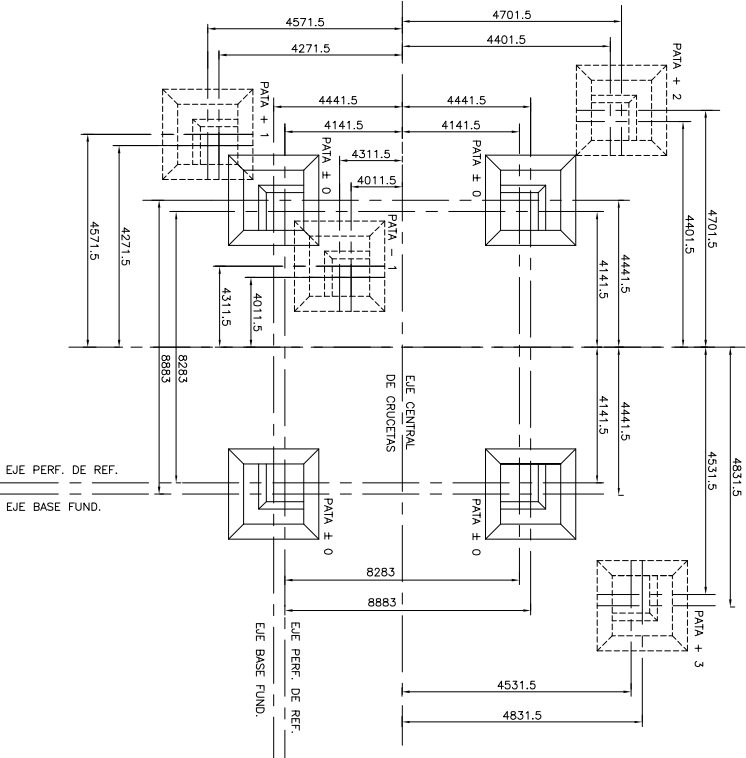

PLANTA FUNDACION TIPICA


(DIMENSIONES)

ESC. 1:25

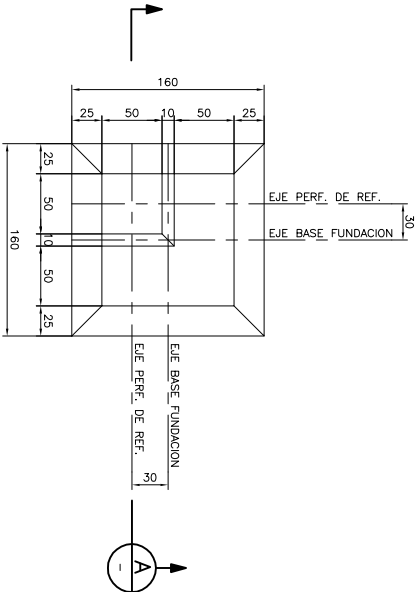

CORTE A


ESCALA 1:25

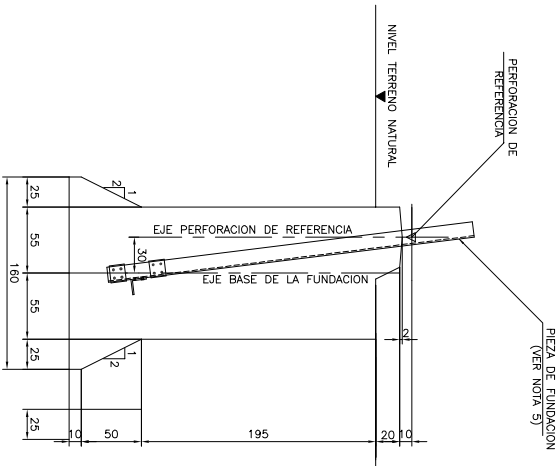

PIEZA DE FUNDACION

DIMENSIONES EN mm

ESCALA 1:25

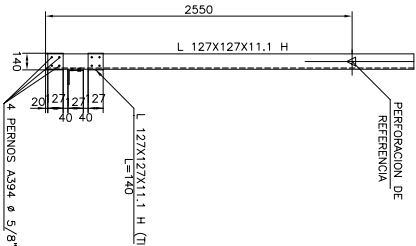

NOTAS:

- 1.- CALIDAD DEL HORMIGON:GRADO H20.
- 2.- DIMENSIONES EN cm (S.I.C.).
- 3.- ESCALAS INDICADAS.
- 4.- CUBICACION DEL HORMIGON:14.40 m³ POR TORRE.
- 5.- BARRA DE FUNDACION:PERFILES ACERO CALIDAD A572 GRADO 50 (SE INDICA CON H.).
-TODOS LOS PERROS SEBAN ø 5/8" Y CUMPLIRAN CON LA NORMA ASTM A 394 TIPO 1.
- 6.- LOS COSTADOS DEL FONDO DE LAS EXCAVACIONES SE SOCUMARAN PARA QUE LA PARTE INTERIOR DE LA FUNDACION PENETRE EN FORMA DE UNETA EN EL SUELO NO REMOVIDO.
- 7.- LAS FUNDACIONES SE CONCRETARAN CONTRA EL TERRENO NATURAL Y EN PATA CONTINUA.
- 8.- TORRES EJECUTADAS POR ESTE PLANO :

LT S. LUIS - S. ISIDRO : 6,7,9,10,12,14,17,18,19,21, Y 22.

N°	FECHA	REVISION FINAL AS BUILT	DESCRIPCION	HECHO	REVISO	APROBADO
1	DIC. 97	REVISION FINAL AS BUILT				

INGENIERIA				APP-BBCHILE LTDA				SAN ISIDRO S.A.			
